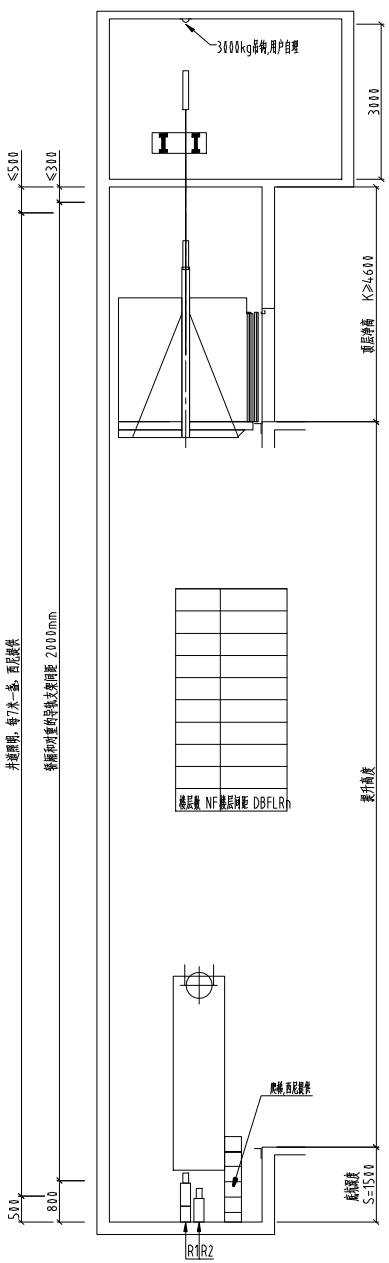

井道立剖面图
ELEVATION

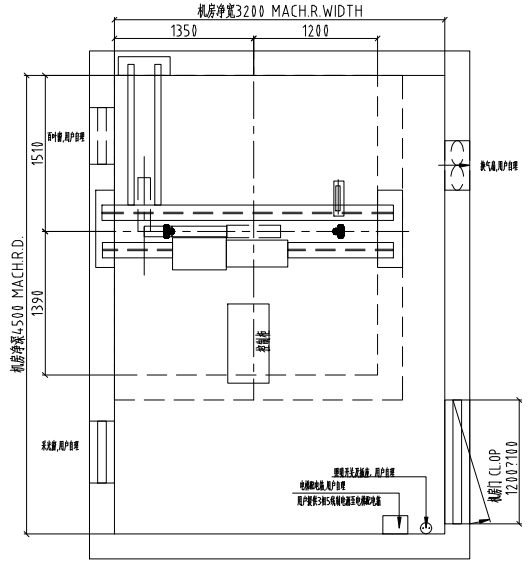

机房平面图

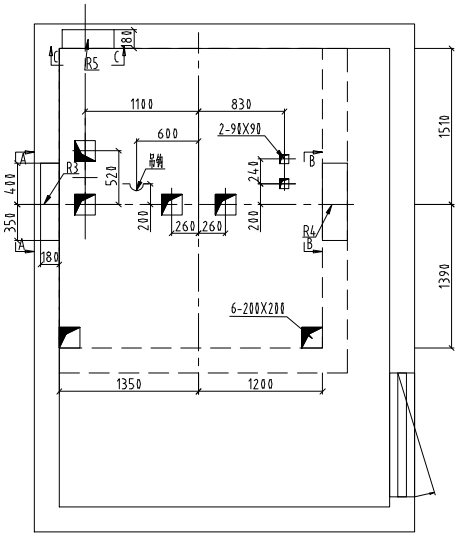

机房留孔图

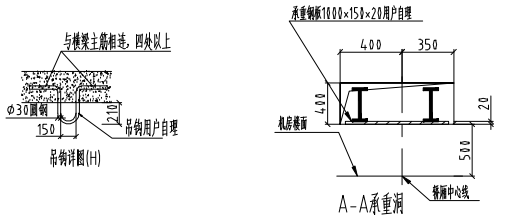

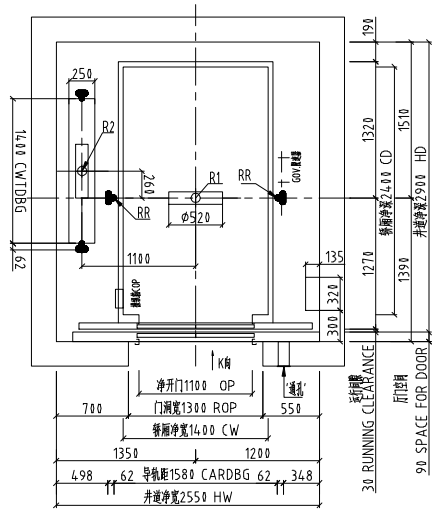

井道平面图

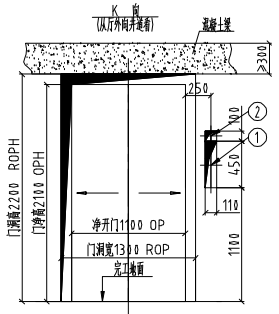

(所有层)

1: (按钮和显示)
2: (消防开关仅适用于基站)

厅门图(FRONT VIEW)

业主和土建承包商应完成的工作

1、井道内一切建筑必须达到防火要求。不得装设与电梯无关设备、电源等及无关孔洞。
2、井道必须垂直，井道水平尺寸为最小净空尺寸，且垂直误差0~+25mm/0~30m，0~+30mm/30m~60m、0~+50mm/60m以上。
3、当底坑底面下有人员能达到的空间存在，则对重缓冲器能安装在一直延伸到坚固地实心底墩上，或向电梯厂家询问安装对重安全钳。
4、电梯安装之前，所有层门门洞必须设有高度不小于1.2米的安全防护围封，并应保证有足够的强度。
5、封闭式井道根据需要设通风孔（一般在井道顶部和底部），其面积不得小于井道水平面积的1%，通风孔需设防护网。
6、电梯厅门，呼梯显示预留洞及其他预留孔洞在电梯安装完毕时需进行回填装修。
7、电梯井道最好为混凝土结构。如果井道为框架结构，在导轨支架安装处应设置300mm高的混凝土圈梁，并在每层厅门留洞上沿和下沿均设300mm高与井道同宽的混凝土梁。如果井道为实心承重砖墙结构，应在每层厅门留洞上沿和下沿均设300mm高与井道同宽的混凝土梁。
8、当两相邻层门地坎间距超过11米时，其间应设置一不得向井道内开启的安全门，安全门的尺寸不得小于350mm宽1800mm高。
9、底坑内应防水，若有积水坑，应设在墙角处。
10、根据技术参数表中的要求，把电源拉到机房并设带保护的开关且上锁。电源波动范围不应超过7%。电源零线和接地线应分开,且接地电阻值不大于4Ω。
11、图中标明的所有载荷，除特别注明外都包含冲击修正量，井道墙和底坑的强度必需能承受所示各力。
12、图中标明的用户自理（预埋钢板等），需要先设置。
13、机房中的温度应保持在5 40℃，机房应平整且必须能够承受不小于7.0kN每平方米的楼面标准值均布活荷载。当机房地面高度不一且相差大于500mm时，应设置楼梯或台阶，并设置护栏。
14、用户需设立数据值班室，并每台轿设通往机房的一根6芯电缆（推荐使用屏蔽/两两双绞线，每芯至少0.5平方毫米，或用五类线替代。

技术参数 TECHNICAL DATA

电梯型号	PRODUCT NO.	TBJ
载重量	DUTY LOAD	1600kg
速度	SPEED	~~0.5~~ 1.0 m/s
绳速比	ROPEING	2:1
控制方式	CONTROL	微机
曳引机	MACHINE	~~YJ200A~~ YJ240
电动机功率	MOTOR POWER	~~7.5 KW~~ 18.5 KW
开门方式	CL.OP TYPE	中分式
最小楼层间距	MIN.FLOOR HEIGHT	2.7m
额定电流	RATED CURRENT	A
启动电流	STARTUP CURRENT	A
动力电源	POWER SUPPLY	380V 三相五线制 50HZ
照明及信号电源	LIGHTING SUPPLY	220V 50HZ

OWNER'S SIGNATURE 用户签字盖章处

DATE 日期

轿厢净尺寸: 1400 (宽) ×2400 (深)

净门尺寸: 1100 (宽) ×2100 (高)

REVISIONS 更改栏

NAME姓名	DATE日期	CHANGE更改情况

REACTIONS 支反力(KN)

R1=	156
R2=	124
R3=	91
R4=	84
R5=	19.3
RR=	51.5

DWG NO.土建编号 SQ-201106139-A

PROJECT NAME 项目名称:

CONTRACT NO. 合同号:

DRAWING 绘图:

DATE 日期:

CHECKED 校核:

PAGE1 页号1

FINAL 确定:

PAGES 1 共 1 页

NOTE-DO NOT SCALE THIS DRAWING,UNLESS OTHERWISE STATED.注:此图不按比例,除非另有规定.